
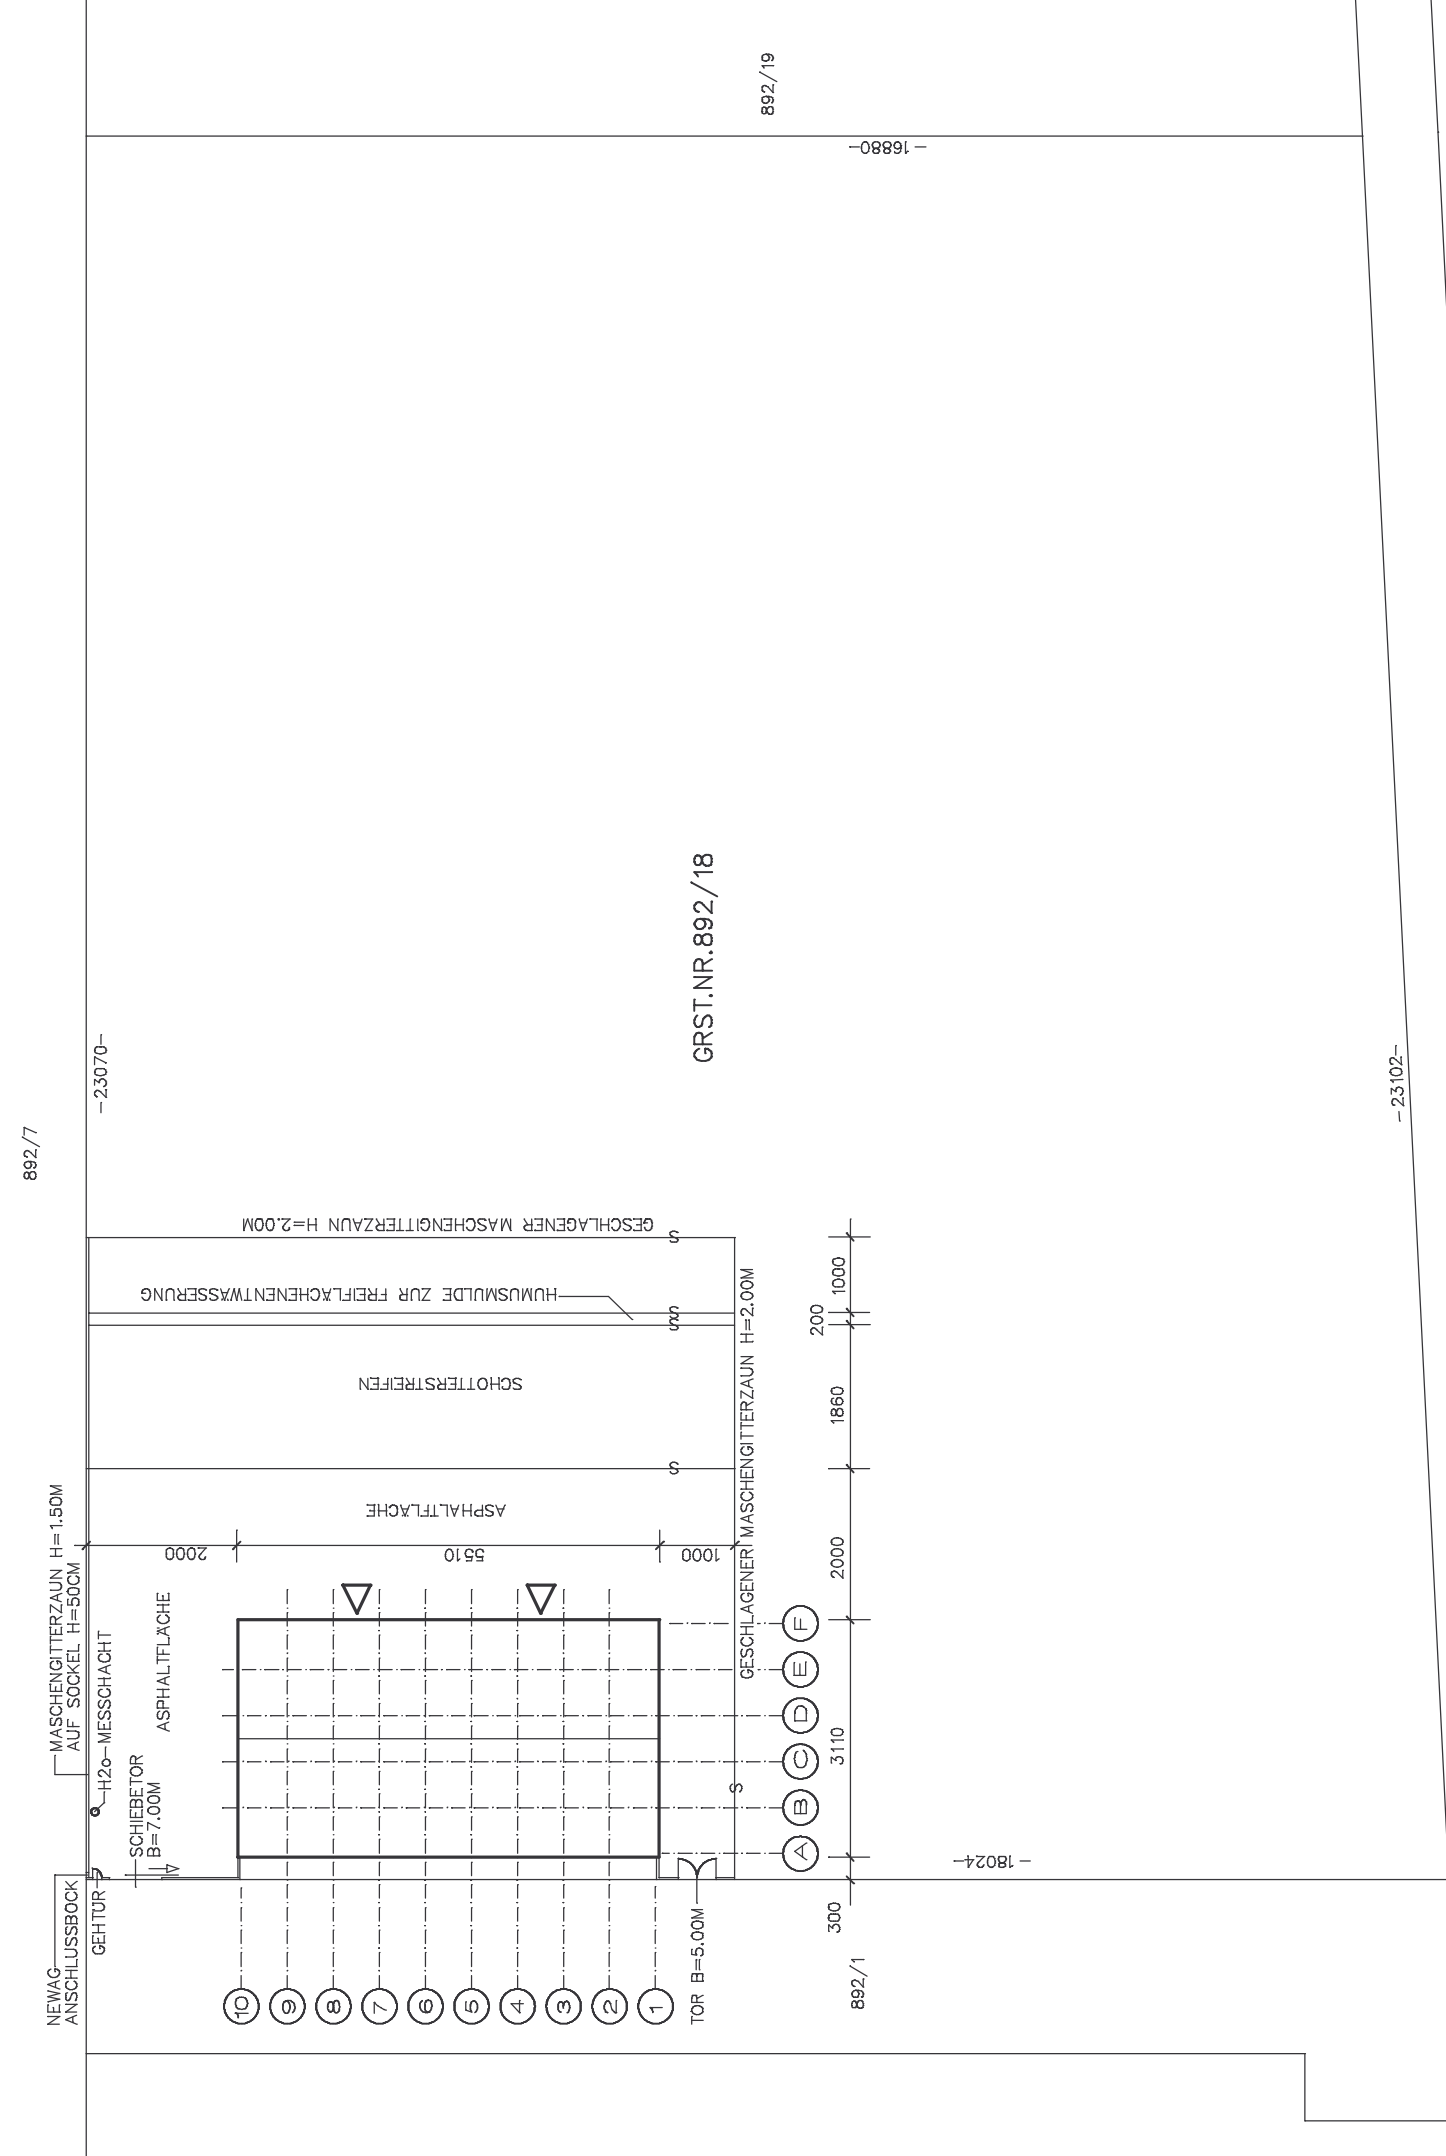
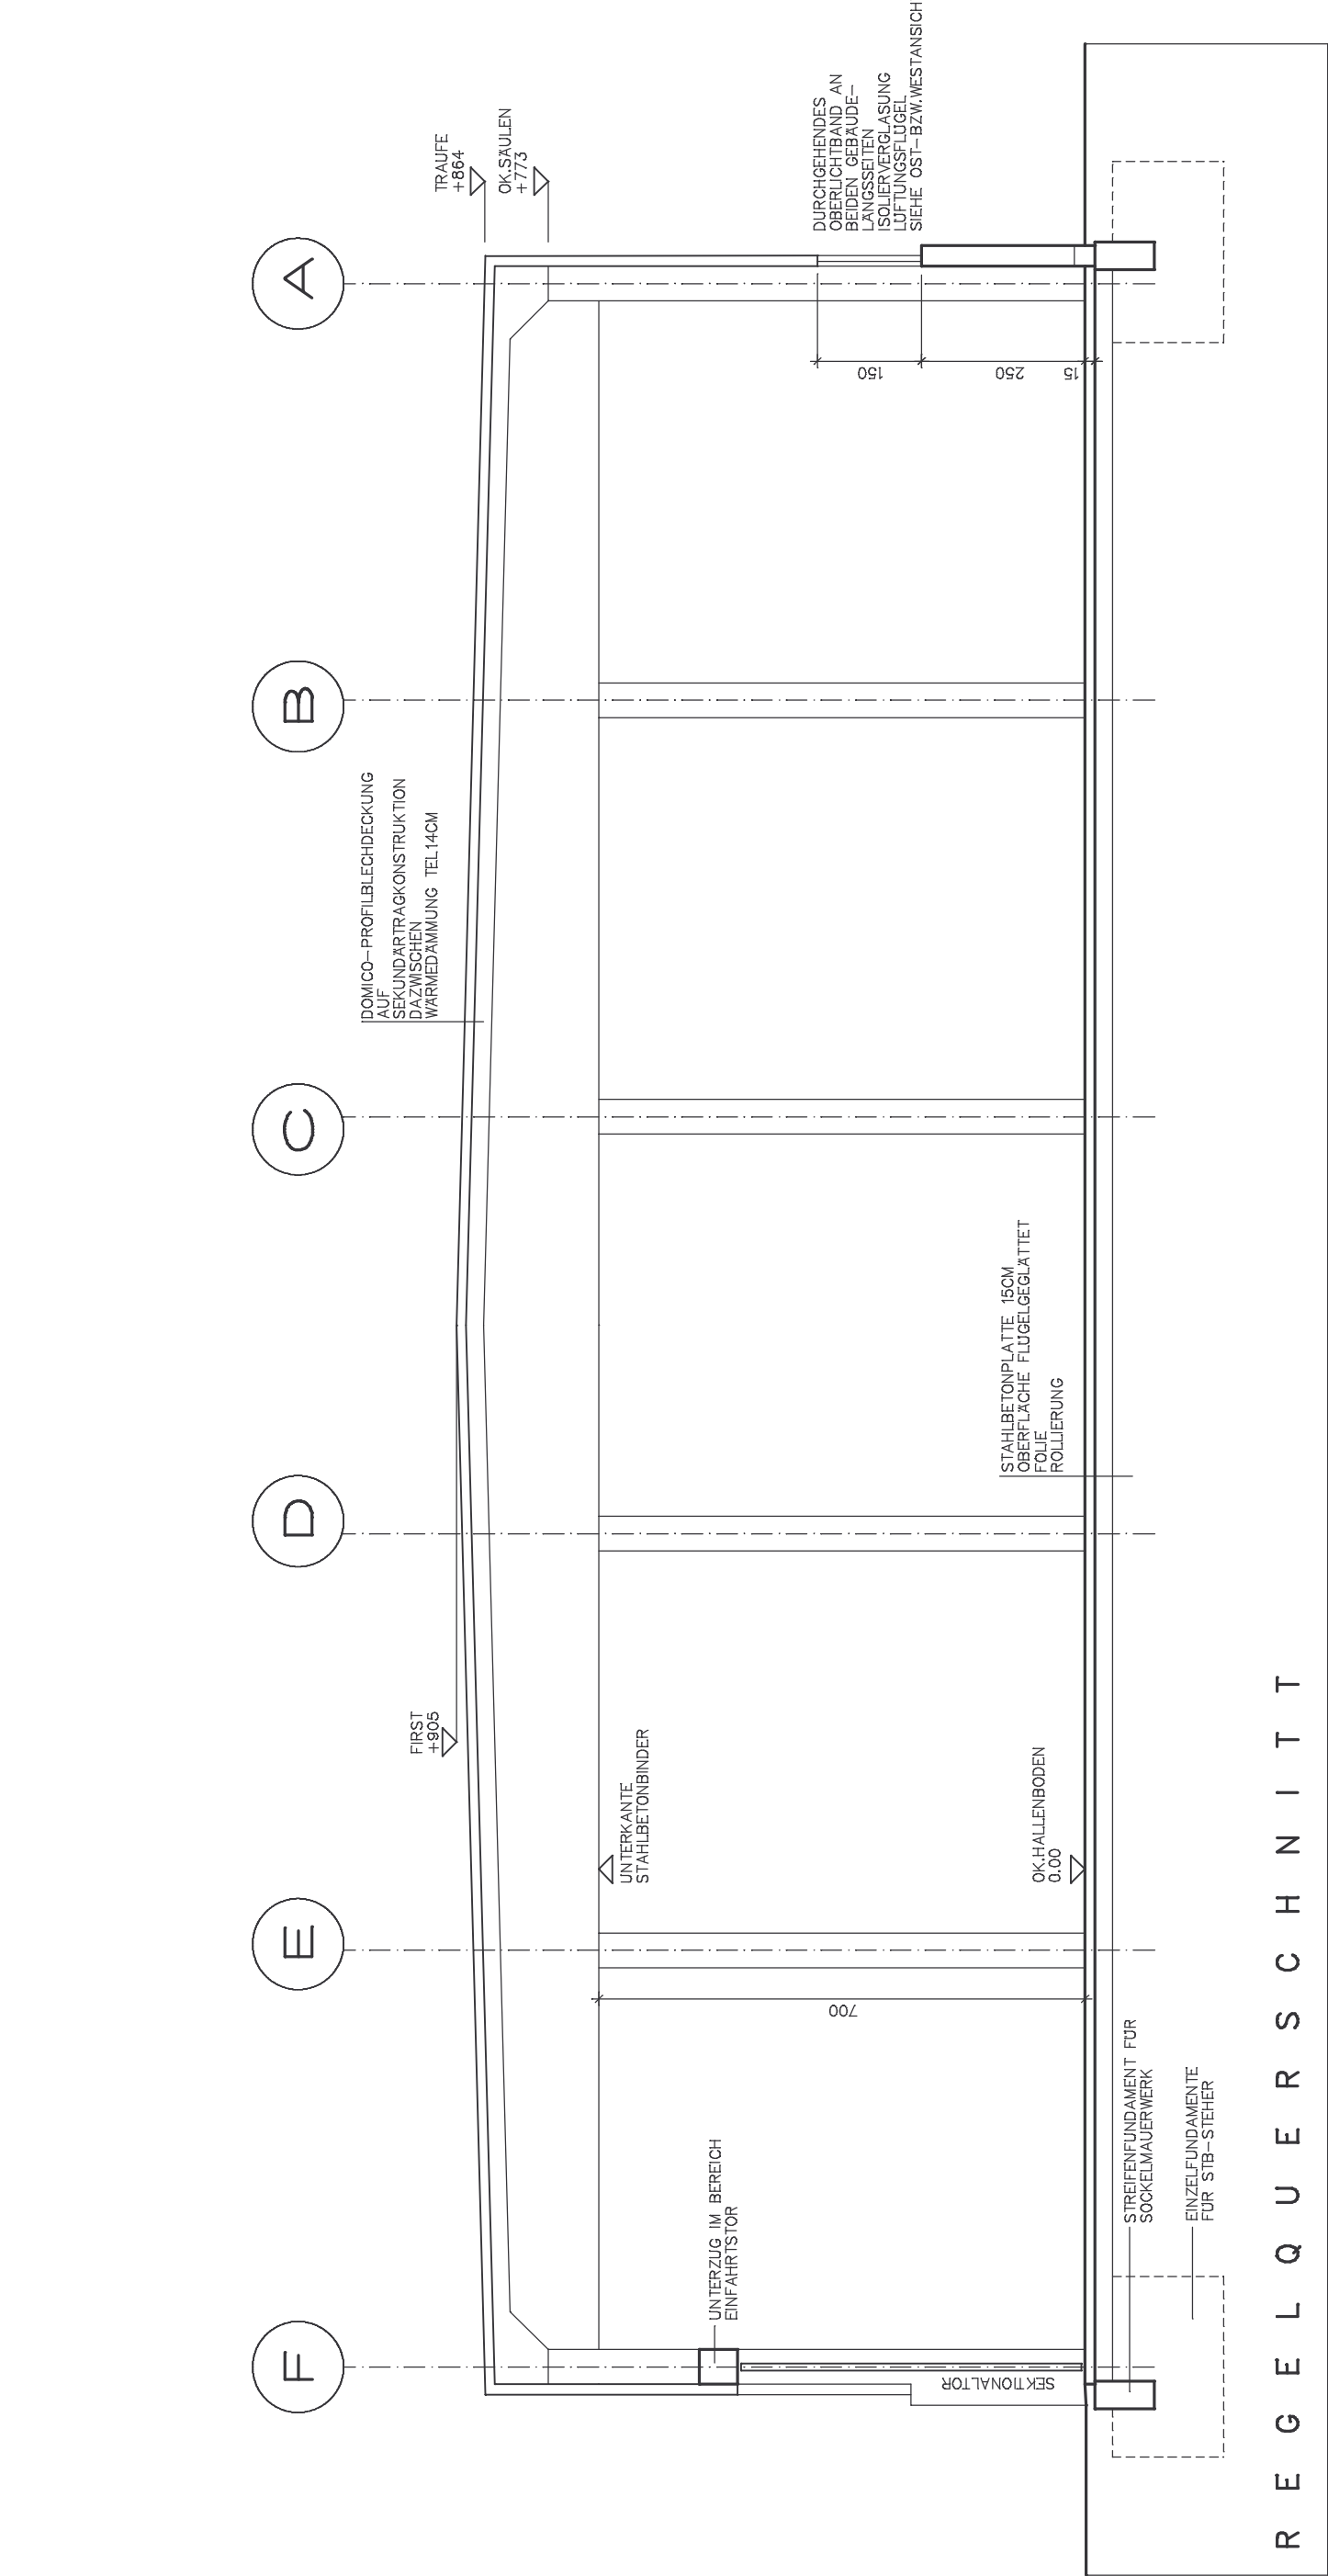
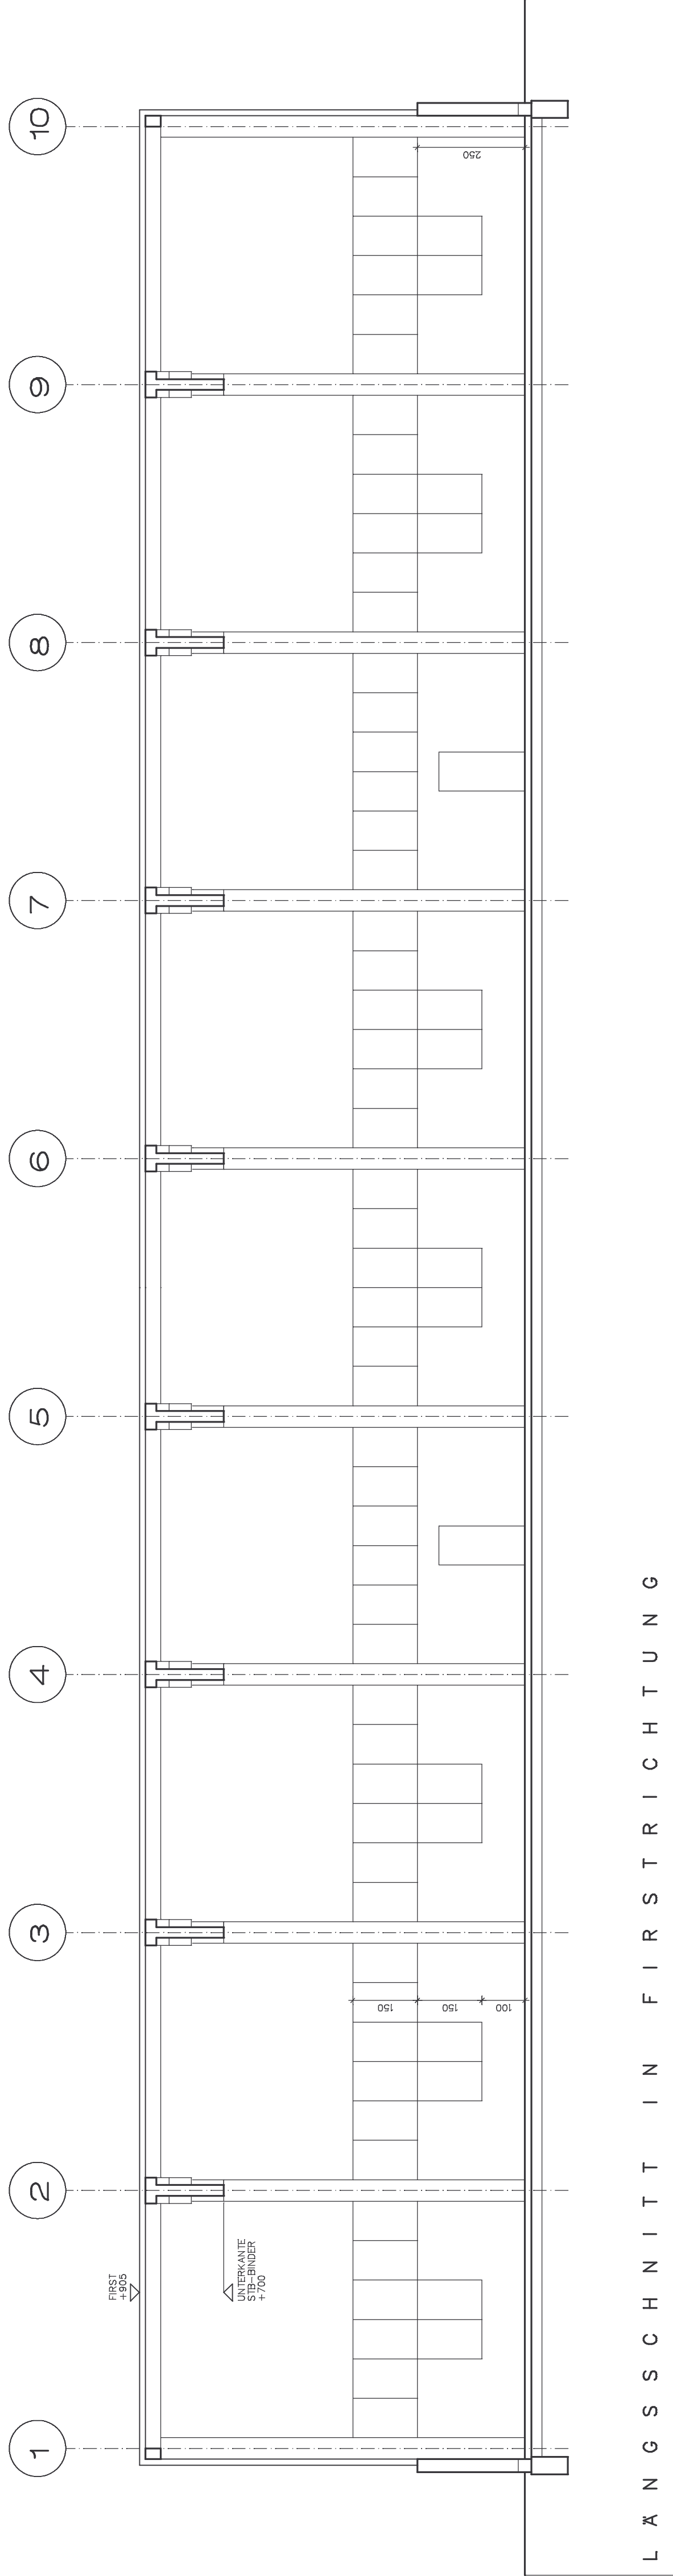
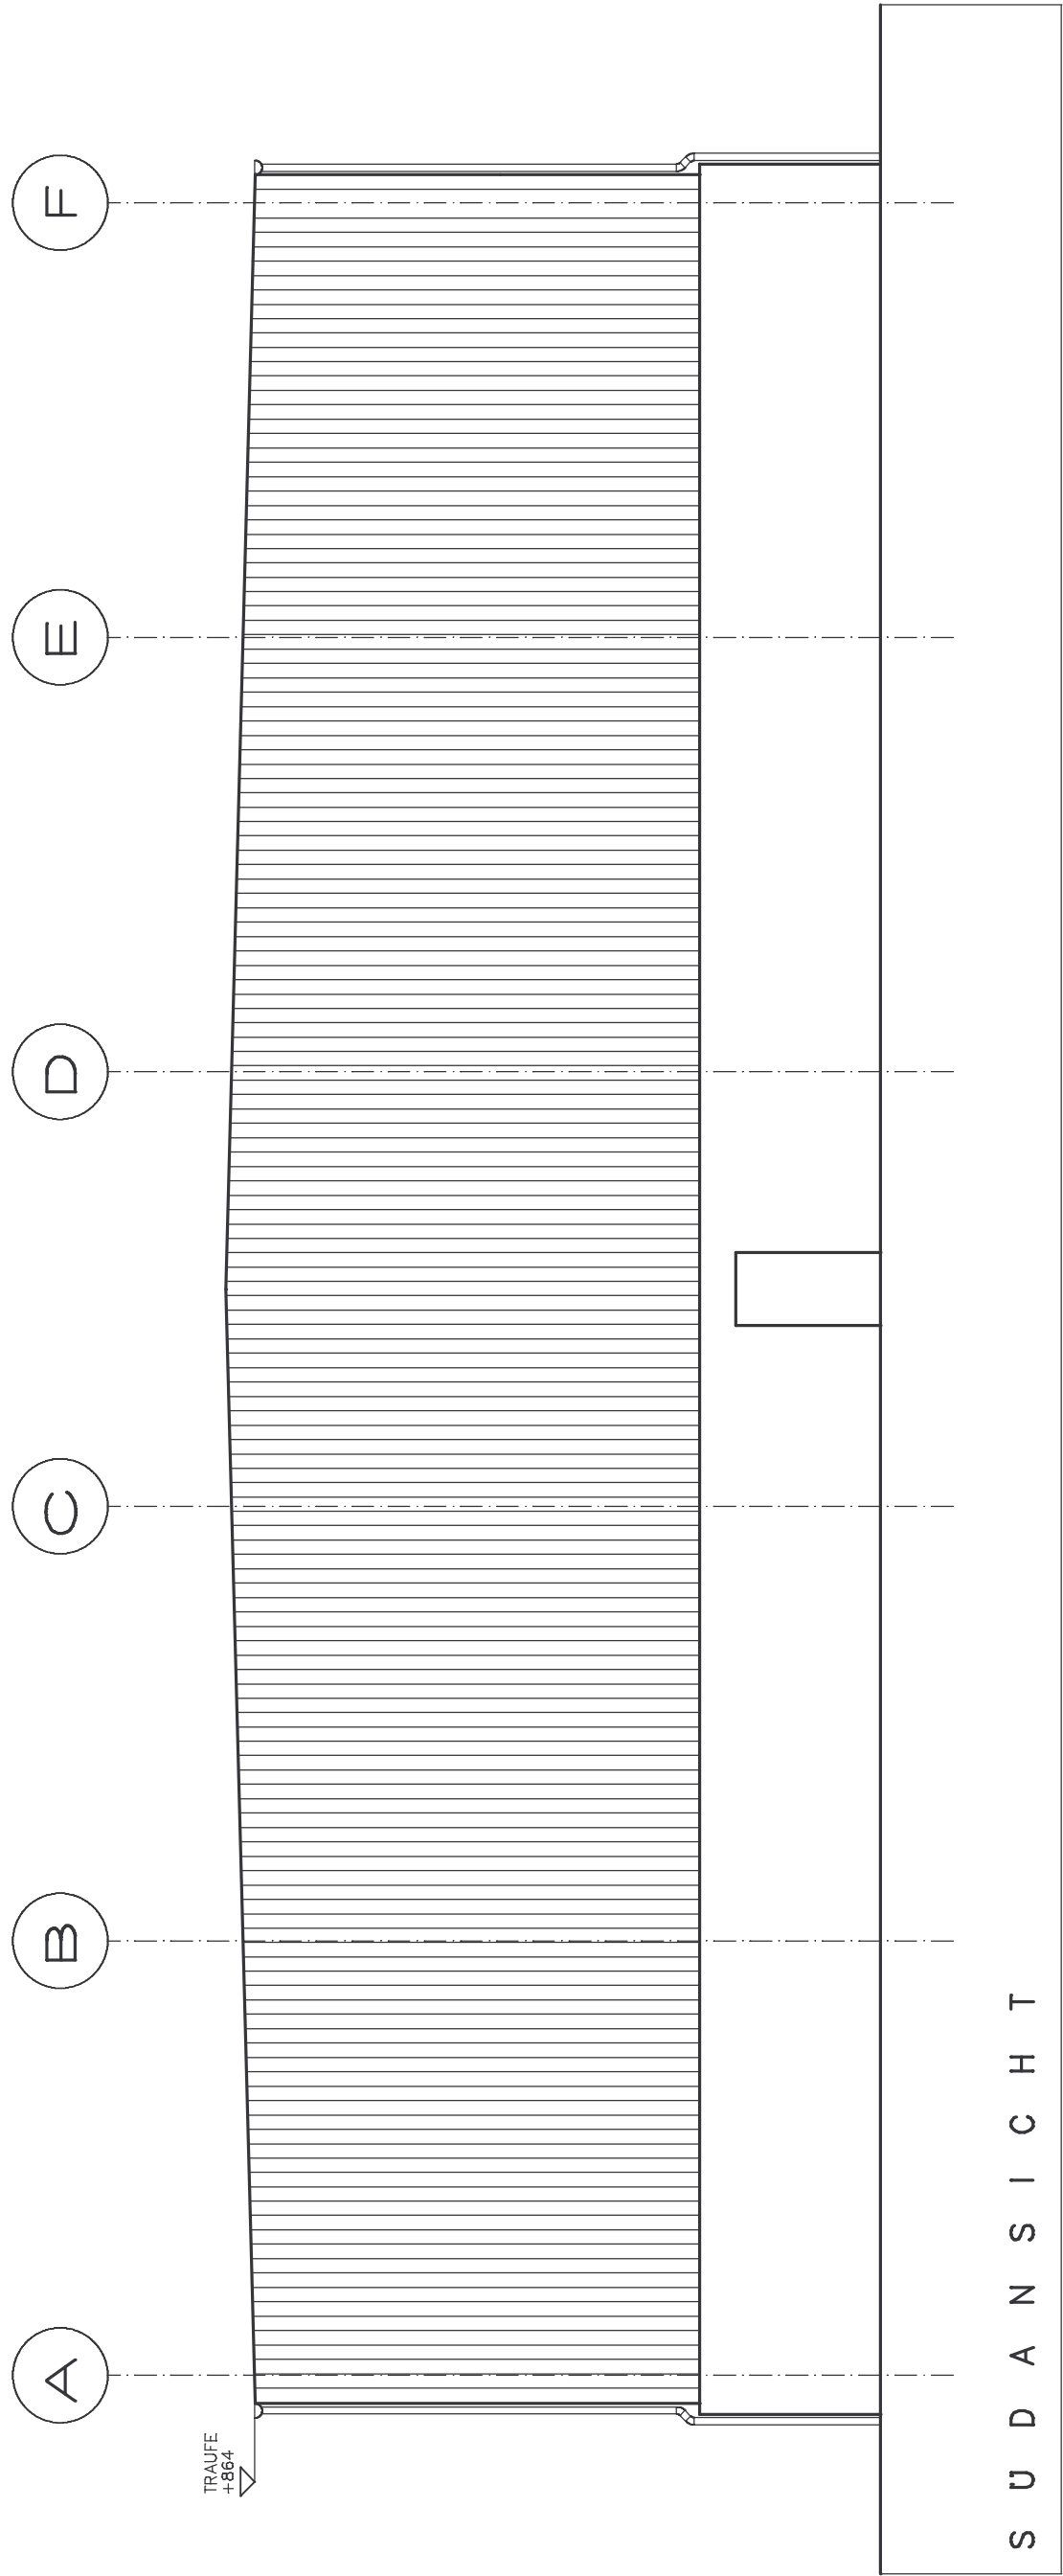
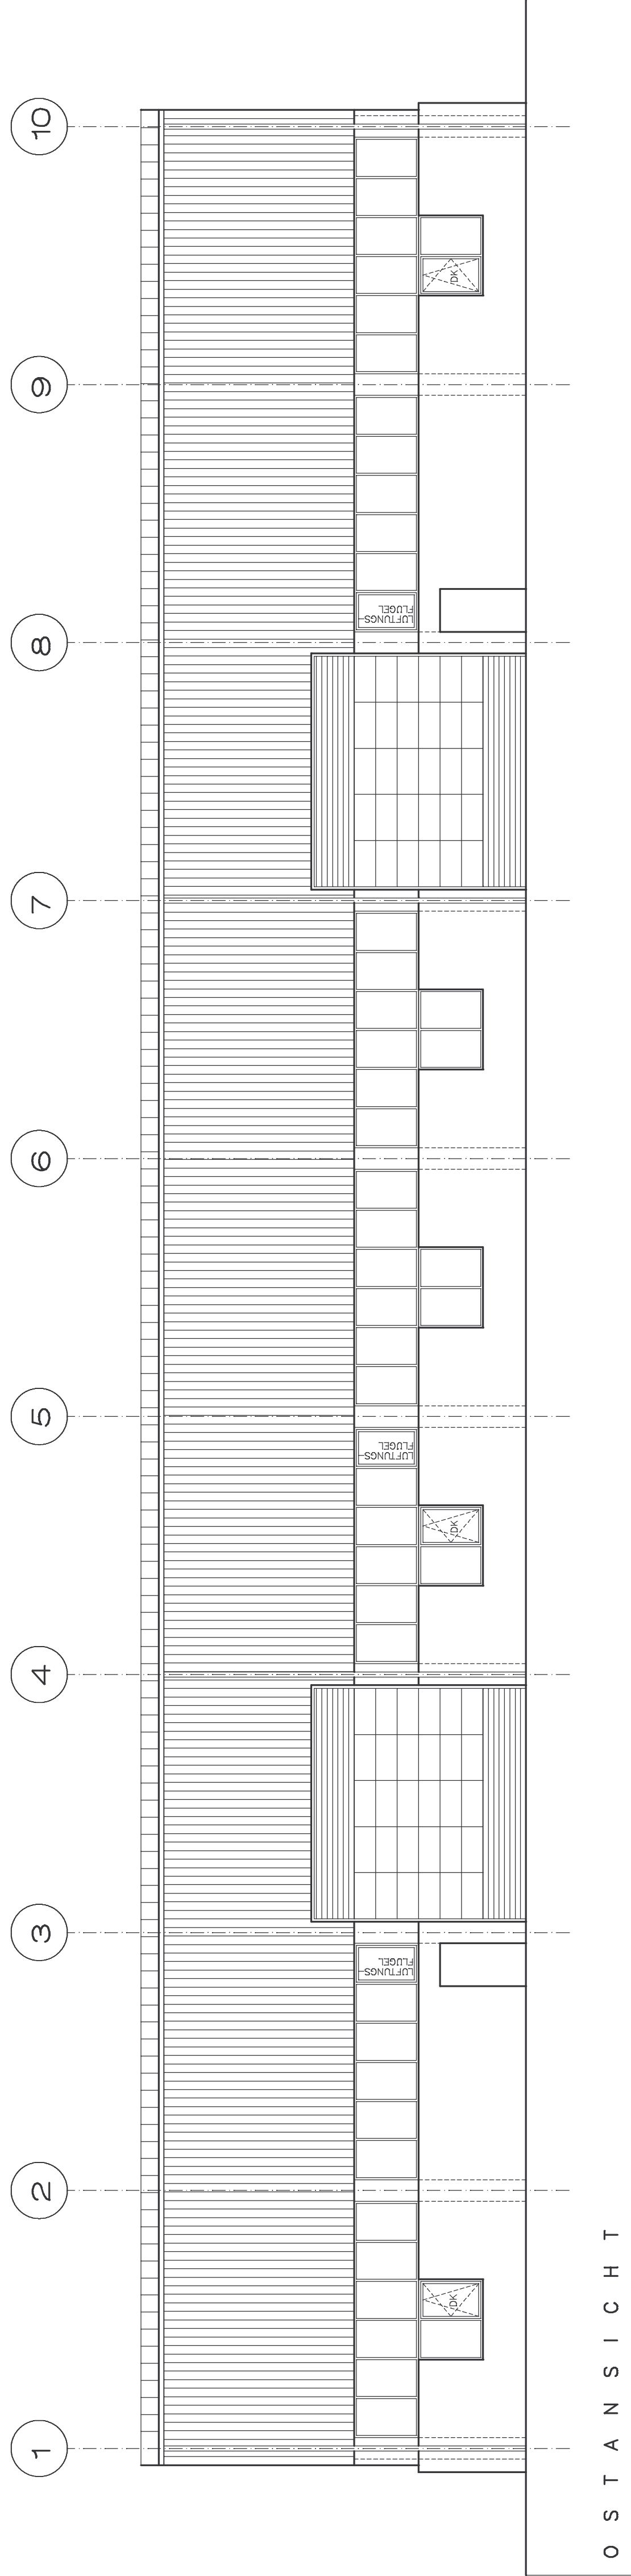
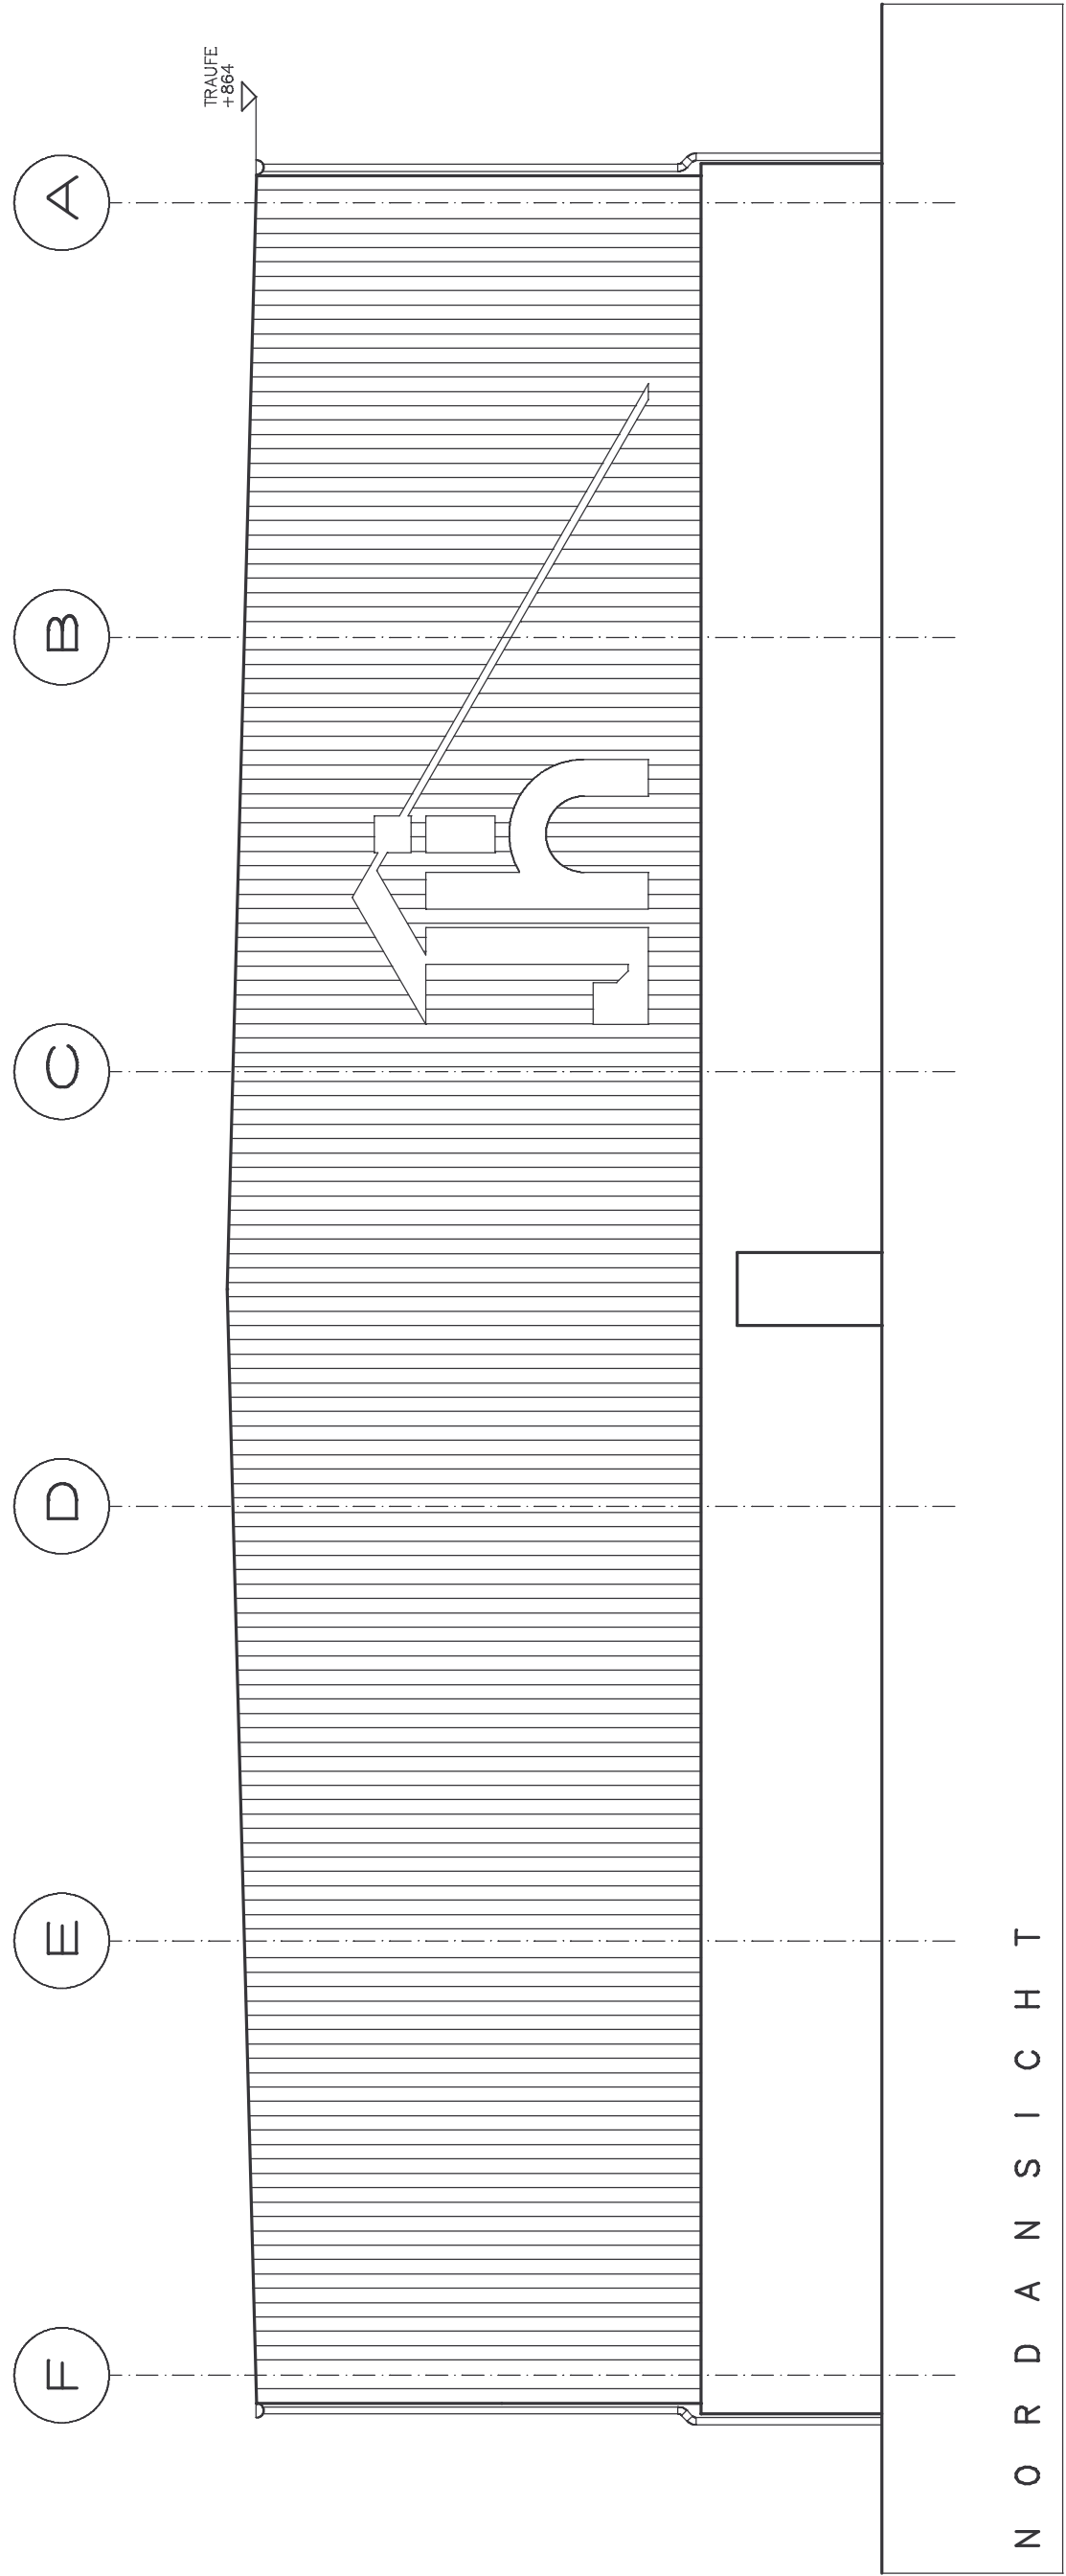


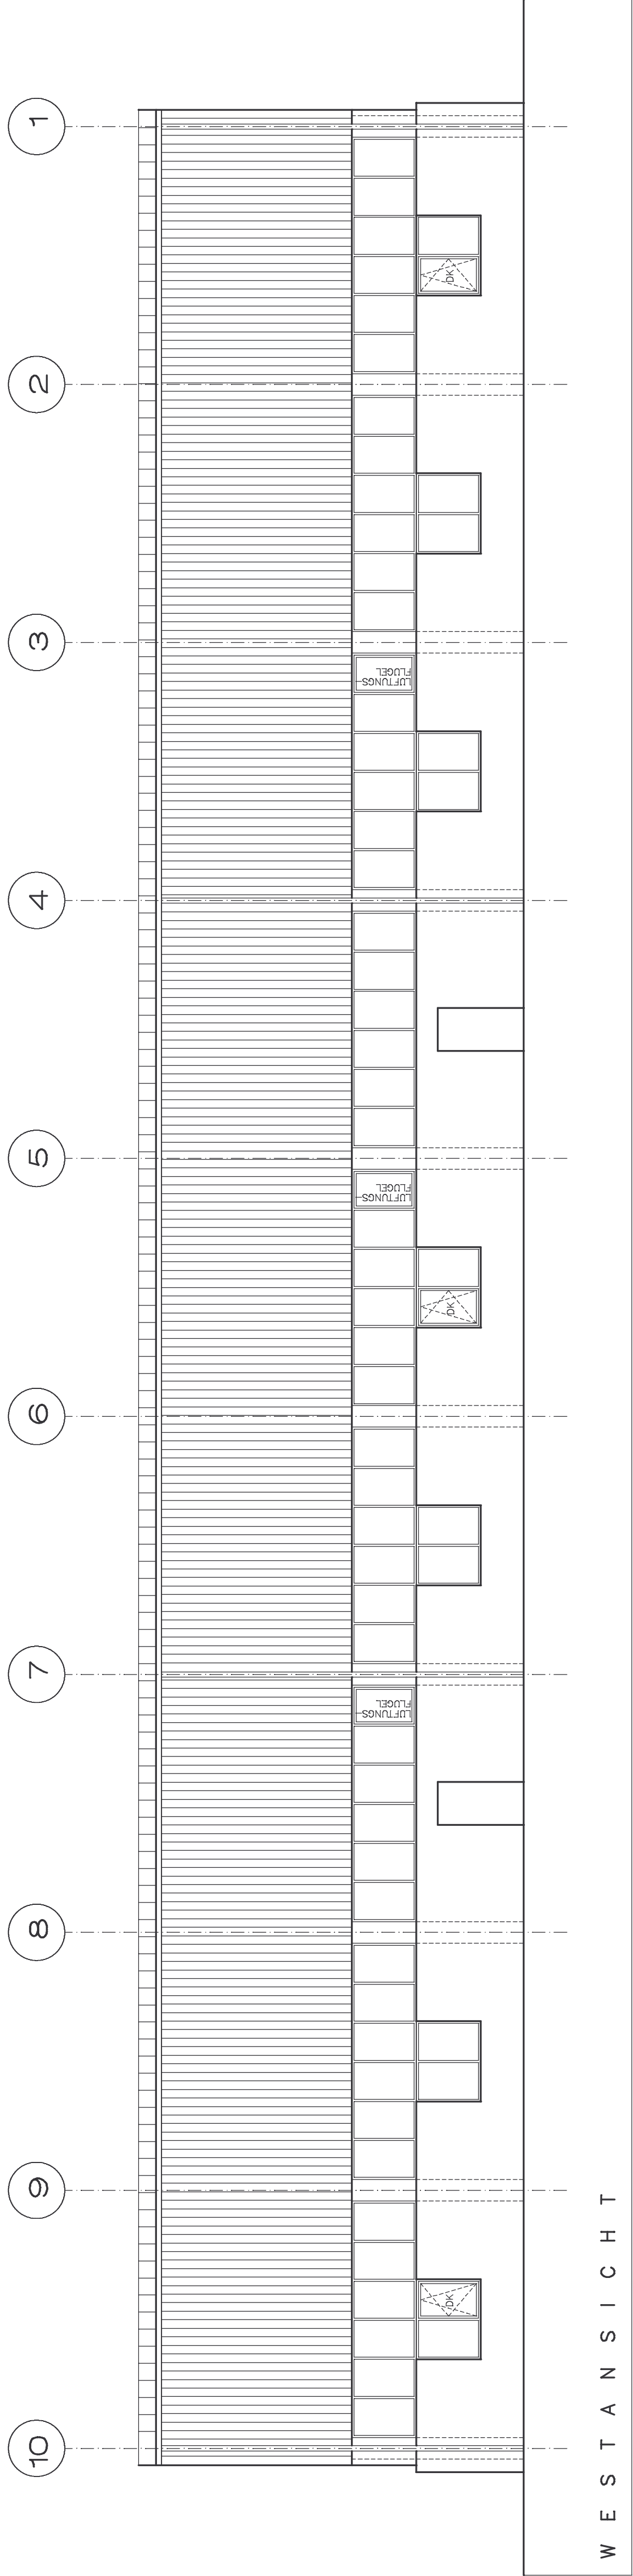

APRIL 1999

PARIE (A)(B)(C)(D)(E)(F)

BESTANDSPLAN

DER LAGER-BZW. ABENDHALLE SOWIE DES LAGERPLATZES DER FIRMA
ING.J.HILLER Ges.m.b.H.

2433 MARGARETHEN/AMMOOS – LEOPOLDGASSE 7

AUF DEM GRST.NR.892/18 DER KG MARGARETHEN AM MOOS

PLANNUMMER: 2-2

REGELQUERSCHNITT 1:100

LANGSSCHNITT IN FIRSTRICHTUNG 1:100

ANSICHTEN 1:100

LAGEPLAN 1:1000

FLÄCHENAUFSTELLUNG: GRST-NR.: 892/18 BEBAUTE FL.: 7.713,61 M2 NUTZFLÄCHE: 1.655,25 M2

LEGENDE: BESTAND ABRUCH NEUBAU

CEZ.: 84 119

BEHÖRDE: GEZ.: AM

BAUWERBER: BAUFÜHRER:

GRUNDEIGENTUMER: PLANVERFÄSSER: